

USŁUGI:

U2a.1/0




POWIERZCHNIA:

29,18 m²

KONDYGNACJA:

ZEROWA - PARTER

POMIAR POWYKONAWCZY:

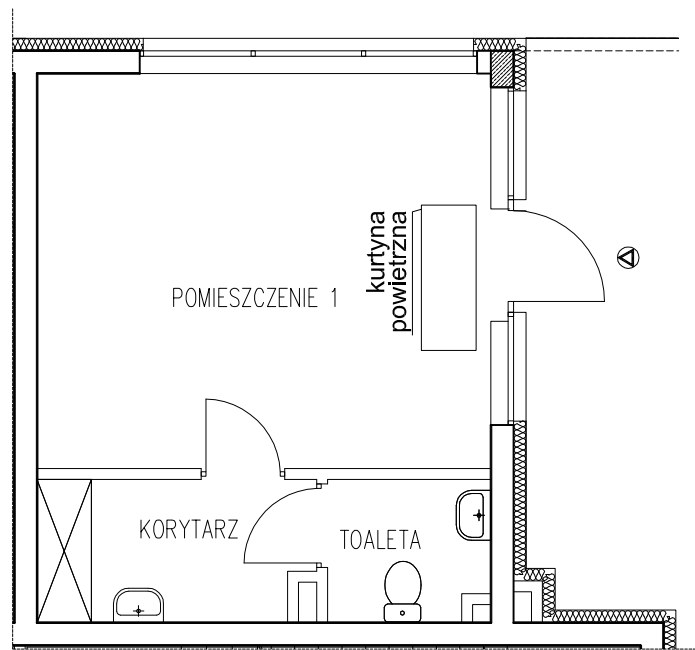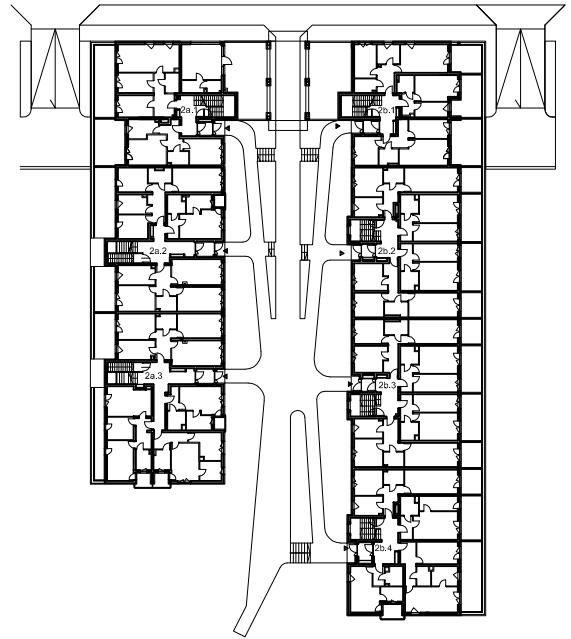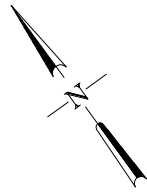

KUPUJĄCY

SPRZEDAJĄCY